



02004670503040016



ΕΦΗΜΕΡΙΣ ΤΗΣ ΚΥΒΕΡΝΗΣΕΩΣ

ΤΗΣ ΕΛΛΗΝΙΚΗΣ ΔΗΜΟΚΡΑΤΙΑΣ

ΤΕΥΧΟΣ ΔΕΥΤΕΡΟ

Αρ. Φύλλου 467

5 Μαρτίου 2004

ΑΠΟΦΑΣΕΙΣ

Αριθ. Δ3/Α/23743

Άδεια λειτουργίας Μετρητικού Σταθμού ΔΕΗ Κερατσινίου (U-3090) του συστήματος μεταφοράς φυσικού αερίου της ΔΕΠΑ Α.Ε.

Ο ΥΠΟΥΡΓΟΣ ΑΝΑΠΤΥΞΗΣ

Έχοντας υπόψη :

1. Την Δ3/Φ.6.4/12847/1.6.94 απόφαση του Υπουργείου Βιομηχανίας, Ενέργειας και Τεχνολογίας, με την οποία χορηγήθηκε στη ΔΕΠΑ Α.Ε. άδεια εγκατάστασης του συστήματος μεταφοράς φυσικού αερίου (αγωγός, κλάδοι και υπέργειες εγκαταστάσεις φυσικού αερίου) πλήν του κλάδου Λαυρίου, από τα ελληνοβουλγαρικά σύνορα μέχρι τις εγκαταστάσεις της νήσου Ρεβυθούσας καθώς και τις αποφάσεις με αριθμούς Δ3/Α/9285/29.5.98 και Δ3/Α/8678/7.6.1999 του Υπουργείου Ανάπτυξης, με τις οποίες παρατάθηκε διαδοχικά η προαναφερόμενη απόφαση μέχρι 30.6.2004.

2. Την 1079/26.5.2003 αίτηση της ΔΕΠΑ Α.Ε., με την οποία η εταιρεία ζήτησε την χορήγηση άδειας λειτουργίας του Μετρητικού Σταθμού ΔΕΗ Κερατσινίου (U-3090) του συστήματος μεταφοράς φυσικού αερίου.

3. Το 14391/Φ.701.4/1603/4.3.2002 πιστοποιητικό πυρασφαλείας της Πυροσβεστικής Υπηρεσίας Πειραιά, που αναφέρεται στον μετρητικό σταθμό φυσικού αερίου ΔΕΗ Κερατσινίου (U-3090).

4. Το πιστοποιητικό τελικής επιθεώρησης TÜV H-97/405/30.4.1997 της TÜV HELLAS (RWTUV) S.A.

5. Το πιστοποιητικό LR/DEPA/10637/96/001 των Lloyd's.

6. Τις υπεύθυνες δηλώσεις της ΔΕΠΑ Α.Ε. που αναφέρονται στην ασφαλή λειτουργία των υπόψη εγκαταστάσεων και στην κατά νόμο επίβλεψη της λειτουργίας και συντήρησής τους καθώς και στην τήρηση των περιβαλλοντικών και λοιπών όρων της άδειας εγκατάστασης.

7. Τους Νόμους 6422/34 και 2516/97, το Ν.Δ. 241/73, τα Β.Δ. 15/21.10.22 και 16/17.3.50, το οποίο τροποποιήθηκε και συμπληρώθηκε με το από 24-11/17.12.53 Β.Δ., τα Π.Δ. 437/85, 381/89 και 27/96.

8. Το Ν. 2115/1993, σύμφωνα με το άρθρο 29 του οποίου είναι δυνατό να δοθεί άδεια εγκατάστασης και λειτουργίας για κάθε έργο μεταφοράς και αποθήκευσης, μέτρησης και διανομής του φυσικού αερίου, του οποίου η

ανέγερση και η επέκταση εμπίπτει στην αρμοδιότητα της ΔΕΠΑ, κατά παρέκκλιση από κάθε κείμενη διάταξη.

9. Τη Δ15/Φ19/2788/13.3.96 απόφαση του Υπουργού Ανάπτυξης για μεταβίβαση αρμοδιοτήτων στον Γενικό Γραμματέα, η οποία τροποποιήθηκε με τη Δ15/Α/Φ19/21364/96 απόφαση του Υπουργού Ανάπτυξης.

10. Την από 5.12.2003 έκθεση αυτοψίας.

11. Το διπλότυπο είσπραξης 157 ευρώ (53.498 δρχ.) με αριθμό ΣΤ 6302693/5400/11.12.2003 της ΔΟΥ Χολαργού.

12. Το από 3.2.2004 εισηγητικό σημείωμα της αρμοδίας Υπηρεσίας του Υπουργείου Ανάπτυξης, αποφασίζουμε:

Χορηγούμε άδεια λειτουργίας αόριστης χρονικής διάρκειας στον Μετρητικό Σταθμό ΔΕΗ Κερατσινίου (U-3090) του συστήματος μεταφοράς φυσικού αερίου της ΔΕΠΑ Α.Ε., σύμφωνα με τις τεχνικές περιγραφές και τα θεωρημένα σχεδιαγράμματα που συνοδεύουν την παρούσα απόφαση και με τους παρακάτω όρους και περιορισμούς:

Η παρούσα άδεια τελεί υπό επανεξέταση σύμφωνα με τις διατάξεις της παρ. 6 του άρθρου 13 του Νόμου 2516/97 (ΦΕΚ 159/Α/8.8.97) και χορηγείται για τις συνθήκες λειτουργίας που έχουν πιστοποιηθεί από τους TÜV και Lloyd's, σύμφωνα με τα συνημμένα πιστοποιητικά.

Να τηρούνται σε ετοιμότητα όλα τα μέτρα και μέσα πυροπροστασίας που προβλέπονται από την εγκεκριμένη μελέτη πυροπροστασίας. Το πιστοποιητικό πυρασφαλείας να ανανεώνεται πριν από τη λήξη του και να προσκομίζεται αντίγραφο στην αρμόδια Υπηρεσία του Υπουργείου Ανάπτυξης.

Να τηρούνται οι όροι που αναφέρονται στην κοινή υπουργική απόφαση έγκρισης περιβαλλοντικών όρων, η οποία πρέπει να ανανεώνεται πριν από τη λήξη της και να προσκομίζεται αντίγραφο στην αρμόδια Υπηρεσία του Υπουργείου Ανάπτυξης.

Η παρακολούθηση της λειτουργίας των εγκαταστάσεων και ιδιαίτερα η συντήρησή τους να γίνεται σύμφωνα με τους διεθνείς κανονισμούς που ισχύουν για παρόμοια συστήματα μεταφοράς φυσικού αερίου και που έχουν προδιαγραφεί στη μελέτη του έργου.

Να τηρούνται οι όροι και προϋποθέσεις που αναφέρονται στα πιστοποιητικά των Lloyd's και TÜV.

Η επίβλεψη της λειτουργίας όλων των εγκαταστάσεων του συστήματος μεταφοράς φυσικού αερίου να γίνεται από πρόσωπα που έχουν όλα τα απαιτούμενα από τον Νόμο προσόντα.

Το Υπουργείο Ανάπτυξης διατηρεί το δικαίωμα να επιβάλλει την εκτέλεση μεταρρυθμίσεων στις εγκαταστάσεις, σε κάθε περίπτωση που θα διαπιστωθεί ότι τούτο είναι αναγκαίο για να εκπληρωθούν οι επιδιωκόμενοι σκοποί που προβλέπονται από το άρθρο 2 του από 15.10.1922 Β.Δ.

Η παρούσα άδεια δεν απαλλάσσει την ενδιαφερόμενη εταιρεία από την υποχρέωση να εφοδιασθεί με άλλη άδεια, αν από άλλες διατάξεις προκύπτει αντίστοιχη υποχρέωσή της.

Η παρούσα απόφαση να δημοσιευθεί στην Εφημερίδα της Κυβερνήσεως.

Αθήνα, 5 Φεβρουαρίου 2004

Με εντολή Υπουργού
Ο Γενικός Γραμματέας
ΓΕΩΡΓΙΟΣ ΑΓΡΑΦΙΩΤΗΣ

ΜΕΤΡΗΤΙΚΟΣ ΣΤΑΘΜΟΣ U-3090

ΔΕΗ ΚΕΡΑΤΣΙΝΙΟΥ
ΤΕΧΝΙΚΗ ΠΕΡΙΓΡΑΦΗ

1. ΓΕΝΙΚΕΣ ΠΛΗΡΟΦΟΡΙΕΣ

Η παρούσα τεχνική περιγραφή αφορά το Μετρητικό σταθμό (U-3090) της ΔΕΠΑ Α.Ε., που βρίσκεται σε οικόπεδο ιδιοκτησίας ΔΕΗ, η χρήση του οποίου έχει παραχωρηθεί στη ΔΕΠΑ Α.Ε., εμβαδού 5063, 13m². Το οικόπεδο βρίσκεται στον χώρο του ΑΗΣ Αγ. Γεωργίου στο Κερατσίνι.

Πρόκειται για ένα ισόγειο βιομηχανικό κτίριο εμβαδού 215,52 m² που εξυπηρετεί τις ανάγκες ποιοτικής και ποσοτικής μέτρησης του φυσικού αερίου, που θα τροφοδοτεί τον παρακείμενο ατμοηλεκτρικό σταθμό της ΔΕΗ.

Ο σταθμός θα λειτουργεί εντελώς αυτόματα, χωρίς την ύπαρξη μόνιμου ανθρώπινου δυναμικού, εκτός από τις περιόδους συντήρησης του κτιρίου και των μηχανημάτων του.

2. ΠΕΡΙΓΡΑΦΗ ΚΤΙΡΙΩΝ-ΜΗΧΑΝΟΛΟΓΙΚΟΣ ΕΞΟΠΛΙΣΜΟΣ

Το κτίριο του σταθμού αποτελείται από τους εξής χώρους:

2.1 Αίθουσα Μέτρησης

Στο σταθμό είναι εγκατεστημένες δύο όμοιες διατάξεις μέτρησης, μία κύρια και μια εφεδρική. Οι διατάξεις αυτές αποτελούνται από τα μηχανήματα ποιοτικής και ποσοτικής μέτρησης του φυσικού αερίου.

Αναλυτικά:

α. Δύο φίλτρα (ένα κύριο και ένα εφεδρικό) κατακράτησης στερεών σωματιδίων, χωρητικότητας 1158 Lt έκαστο και με πίεση σχεδιασμού 40 bar.

δ. Ένα δοχείο πίεσεως αερίου χωρητικότητας 40 Lt και με πίεση σχεδιασμού 40 bar, το οποίο χρησιμοποιείται για την τροφοδοσία των πνευματικών παλινδρομικών κινητήρων των βαλβίδων του σταθμού.

ε. Μία ηλεκτροκίνητη γερανογέφυρα ανυψωτικής ικανότητας 2 tn (Ισχύς κινητήρων 1,64kW) η οποία χρησιμοποιείται κατά τη συντήρηση του σταθμού.

2.2 Αίθουσα Λέβητα

Στο σταθμό έχει εγκατασταθεί ένας λέβητας φυσικού αερίου, το αντίστοιχο δοχείο διαστολής του και η αντλία νερού (κυκλοφορητής) που χρησιμοποιείται για την τροφοδοσία με ζεστό νερό του συστήματος κεντρικής θέρμανσης του σταθμού.

Αναλυτικά:

α. Ένας λέβητας/καυστήρας φυσικού αερίου 24.000 kcal/hr, ο οποίος χρησιμοποιείται για τη θέρμανση του νερού του συστήματος κεντρικής θέρμανσης του σταθμού.

β. Μία ηλεκτροκίνητη (ισχύς κινητήρα 47W) αντλία νερού παροχής 5m³/hr, η οποία τροφοδοτεί το σύστημα κεντρικής θέρμανσης του σταθμού με ζεστό νερό.

γ. Δύο δοχεία διαστολής χωρητικότητας 7 Lt (εσωτερικό) και 8 Lt αντίστοιχα.

2.3 Αίθουσα Νηξελογεννήτριας

Στο σταθμό έχει εγκατασταθεί ένα ηλεκτροπαραγωγό ζεύγος, το οποίο τροφοδοτεί τις ηλεκτρικές καταναλώσεις του σταθμού, σε περίπτωση διακοπής της παροχής ρεύματος από τη ΔΕΗ.

Στην αίθουσα αυτή έχουν εγκατασταθεί:

α. Ένα ηλεκτροπαραγωγό ζεύγος, ισχύος 60kVA/48kW.

β. Μία δεξαμενή πετρελαίου χωρητικότητας 1 m³ για την τροφοδοσία του ηλεκτροπαραγωγού ζεύγους.

γ. Ένας ηλεκτροκίνητος περιστροφικός (monorail) γερανός ανυψωτικής ικανότητας 2 tn (Ισχύς κινητήρα 2,1kW) ο οποίος χρησιμοποιείται για τη συντήρηση του ηλεκτροπαραγωγού ζεύγους.

2.4 Αίθουσα Συστημάτων Αδιάλειπτης Τροφοδοσίας

Στο σταθμό έχει εγκατασταθεί ένα σύστημα αδιάλειπτης τροφοδοσίας (UPS) 220V μέσω του οποίου τροφοδοτούνται εκείνες οι ηλεκτρικές καταναλώσεις, οι οποίες θεωρούνται απαραίτητες για την εύρυθμη και ασφαλή λειτουργία του σταθμού (βασικά φορτία). Σε αυτή την αίθουσα έχουν εγκατασταθεί:

α. Ένα σύστημα αδιάλειπτης τροφοδοσίας 220V/50Hz, ισχύος εξόδου 8kVA.

β. Συστοιχία 36 συσσωρευτών 165Ah/6V (έκαστη) κλειστού τύπου, για την τροφοδοσία του συστήματος αδιάλειπτης τροφοδοσίας των 220V.

2.5 Αίθουσα Χρωματογράφου

Στην αίθουσα αυτή έχουν εγκατασταθεί δύο χρωματογράφοι οι οποίοι αναλύουν τη σύσταση του φυσικού αερίου.

2.6 Αίθουσα Ελέγχου

Στην αίθουσα αυτήν έχουν εγκατασταθεί:

α. Το ηλεκτρονικό τμήμα του συστήματος αυτομάτου ελέγχου, του σταθμού.

β. Το ηλεκτρονικό τμήμα του συστήματος ποσοτικής και ποιοτικής μέτρησης φυσικού αερίου, του σταθμού.

γ. Η τοπική - θερματική - μονάδα του συστήματος τηλεχειρισμού και τηλεμέτρησης (SCADA), το οποίο επιβλέπει/ελέγχει το σύστημα μεταφοράς φυσικού αερίου.

δ. Ο πίνακας ελέγχου του συστήματος ανίχνευσης/συναγερμού πυρκαϊάς.

ε. Ο πίνακας ελέγχου του συστήματος ανίχνευσης/συναγερμού διαρροής φυσικού αερίου.

στ. Ο πίνακας ελέγχου του συστήματος ανίχνευσης/συναγερμού παραβίασης των χώρων του σταθμού.

2.7 Αίθουσα Επικοινωνιών

Στην αίθουσα αυτή βρίσκονται οι συσκευές ενσύρματου και ασυρμάτου τηλεπικοινωνίας.

2.8 Αίθουσα Αποθήκης

Στην αίθουσα αυτή αποθηκεύονται συσκευές, εξοπλισμός, εργαλεία και αναλώσιμα υλικά.




ΜΕΤΡΗΤΙΚΟΣ ΣΤΑΘΜΟΣ ΦΥΣΙΚΟΥ ΑΕΡΙΟΥ ΔΕΗ ΚΕΡΑΤΣΙΝΙΟΥ (U-3090)

ΣΥΝΟΛΙΚΗ ΑΞΙΑ

3.150.000,00 €

ΕΞΗΛΕΥΧΘΗ
ΑΘΗΝΑ 3-2-2004
Ο Μηχανικός

ΙΩΑΝΝ. Β. ΠΙΠΙΛΗΣ

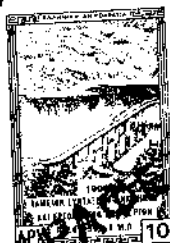

ΔΙΑΚΗΡΥΞΗ

ΚΩΝ/ΝΟΣ ΓΚΑΝΕΤΣΟΣ
ΧΗΜΙΚΟΣ ΜΗΧΑΝΙΚΟΣ
ΕΛΛ. Τ.Ε.Ε.: 110 94

Αριθ. Αδείας Δ3/Α/23743
ΥΠΟΥΡΓΕΙΟ ΑΝΑΠΤΥΞΗΣ
ΔΙΕΥΘΥΝΣΗ ΕΓΚΑΤΑΣΤΑΣΕΩΝ ΠΕΤΡΕΛΑΙΟΕΙΔΩΝ

ΕΘΕΩΡΗΘΗ
ΑΘΗΝΑ 5-2-2004

Ο Διευθυντής




Αντωνίου

Αντωνίου

SKHISTOS

• SURVEY DWG No. 5112-195-00-53-09

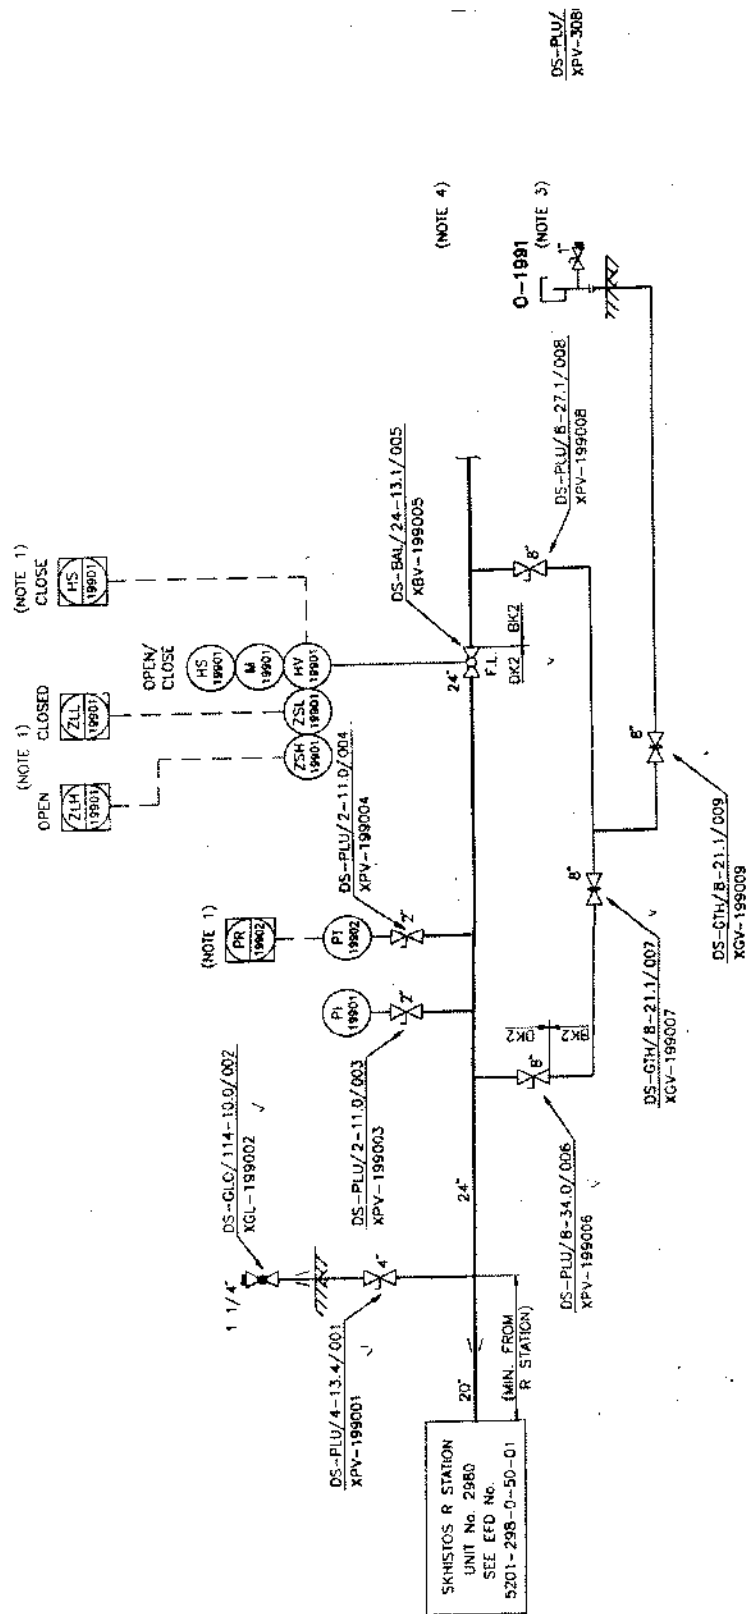

UNIT - 1990


CLASS LOCATION : 3
DESIGN FACTOR F : 0.4
PIPING CLASS : DK2/BK2

APXENIDY: 5112-195-00-50-03
DWG No: 5112-195-00-53-09

KERATSINI

* SURVEY DWG. No. 5112-195-00-93-10

PPC KERATSINI M STATION
UNIT No. 3080
SEE EFD No.
5201-309-0-50-01

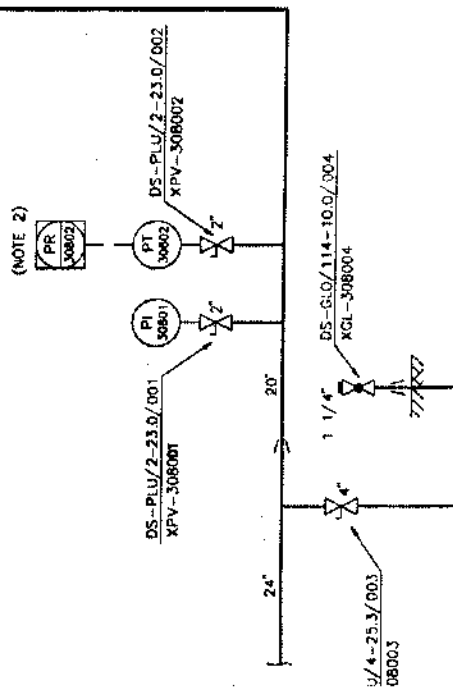

UNIT - 3080

CLASS LOCATION : 4
DESIGN FACTOR F : 0.4
PIPING CLASS : BK2

REFERENCE DRAWINGS / ΣΧΕΤΙΚΑ ΣΧΕΔΙΑ

5001-STD-0-50-01 EFD GENERAL NOTES SYMBOLS AND DETAILS

SURVEY DRAWINGS 1:5000

ΑΡΧΙΤΕΚΤΟΝΙΚΑ

NOTES

1. THIS FUNCTION WILL BE SERVED BY SKHISTOS R STATION RTU. RTU WILL BE ABLE TO OPERATE INDEPENDENTLY OF THE R STATION SHUT-DOWN.
2. THIS FUNCTION WILL BE SERVED BY PPC KERATSINI M STATION RTU. RTU WILL BE ABLE TO OPERATE INDEPENDENTLY OF THE M STATION SHUT-DOWN.
3. VENT STACK HEIGHT SHOULD BE ABOUT 1.8 M FROM GROUND LEVEL.
4. NATURAL GAS SHALL NOT BE IN FULL PRESSURE (WILL BE 2-3 BAR) IN THIS PIPELINE SECTION BEFORE THE TIE-IN WITH THE KERATSINI M STATION.

APR 2004 23/4/2004


NO.	REVISION	DATE	DESCRIPTION	BY	CHKD	APP'D
1	AS BUILT	19/03/97	AS BUILT	AK		
2	ISSUE FOR CONSTRUCTION	23/07/96	ISSUE FOR CONSTRUCTION	AK		
3	FIRST ISSUE	18/11/84	FIRST ISSUE	AK		
ASPROFOS
PUBLIC GAS CORPORATION
(D.E.P.A.)

REVISIONS	NO.	DATE	DESCRIPTION
1	1	23.07.96	ISSUE FOR CONSTRUCTION

ΕΞΗΛΕΥΧΗ
ΑΘΗΝΑ 3-9-2004
ΙΩΑΝΝ. Β. ΤΙΠΙΑΝΙΣ

ΜΕΤΡΗΤΕΣ ΠΙΣΤΩΣΗΣ ΦΩΣΙΚΟΥ ΑΕΡΙΟΥ
(ΤΟΥΡΝΙΝΟΜΕΤΡΑ)

ΦΙΛΤΡΑ ΚΑΤΑΚΡΑΤΗΣΗΣ ΣΤΕΡΕΩΝ
ΦΩΣΙΚΟΥ ΑΕΡΙΟΥ

ΣΥΝΕΚΡΥΦΤΗ ΚΑΤΑΚΡΑΤΗΣΗΣ ΥΓΡΩΝ
ΦΩΣΙΚΟΥ ΑΕΡΙΟΥ

Ζ-3091

Ο-3091/S

ΚΑΤΑΣΤΑΣΗ ΓΡΑΦΕΙΟΥ
ΧΗΜΙΚΟΣ ΜΗΧΑΝΙΚΟΣ
Α.Μ. Τ.Ε.Ι. 13-11-93
ΑΝΑΔΕΙΞΙΑΣ 18

2	22.12.95	ISSUE AFTER PPC INPUTS	M.X.	P.K.
1	6.2.95	GENERAL REVISION	A.S.	P.K.
0	9.12.94	FIRST ISSUE	A.S.	P.K.

ASPROFOS
PUBLIC GAS CORPORATION
(D.E.P.A.)

NGT SYSTEM
TRADE-MARK

U-3090 M STATION-PPC KERATSINI

AP. D.K. AF: 5201-309-3-50-11
AF.DWG No: 5201-309-3-50-11
AP. D.K. DEATH: 5201-309-3-50-11
CLIENT DWG No: 5201-309-3-50-11



ABOVE GROUND
OUTSIDE BUILDING
Min.D.T. = -8°C
Max.D.T. = +50°C
INSIDE BUILDING
Min.D.T. = -8°C
Max.D.T. = +50°C


BELOW GROUND
Min.D.T. = -8°C
Max.D.T. = +50°C

NOTES
1. THIS M STATION IS CRITICAL
2. CLASS LOCATION 4 (DESIGN FACTOR 0.4)
3. NATURAL GAS SIDE DESIGN PRESSURE 40 barg
4. PIPING AND INSTRUMENTS DESIGN TEMPERATURE:






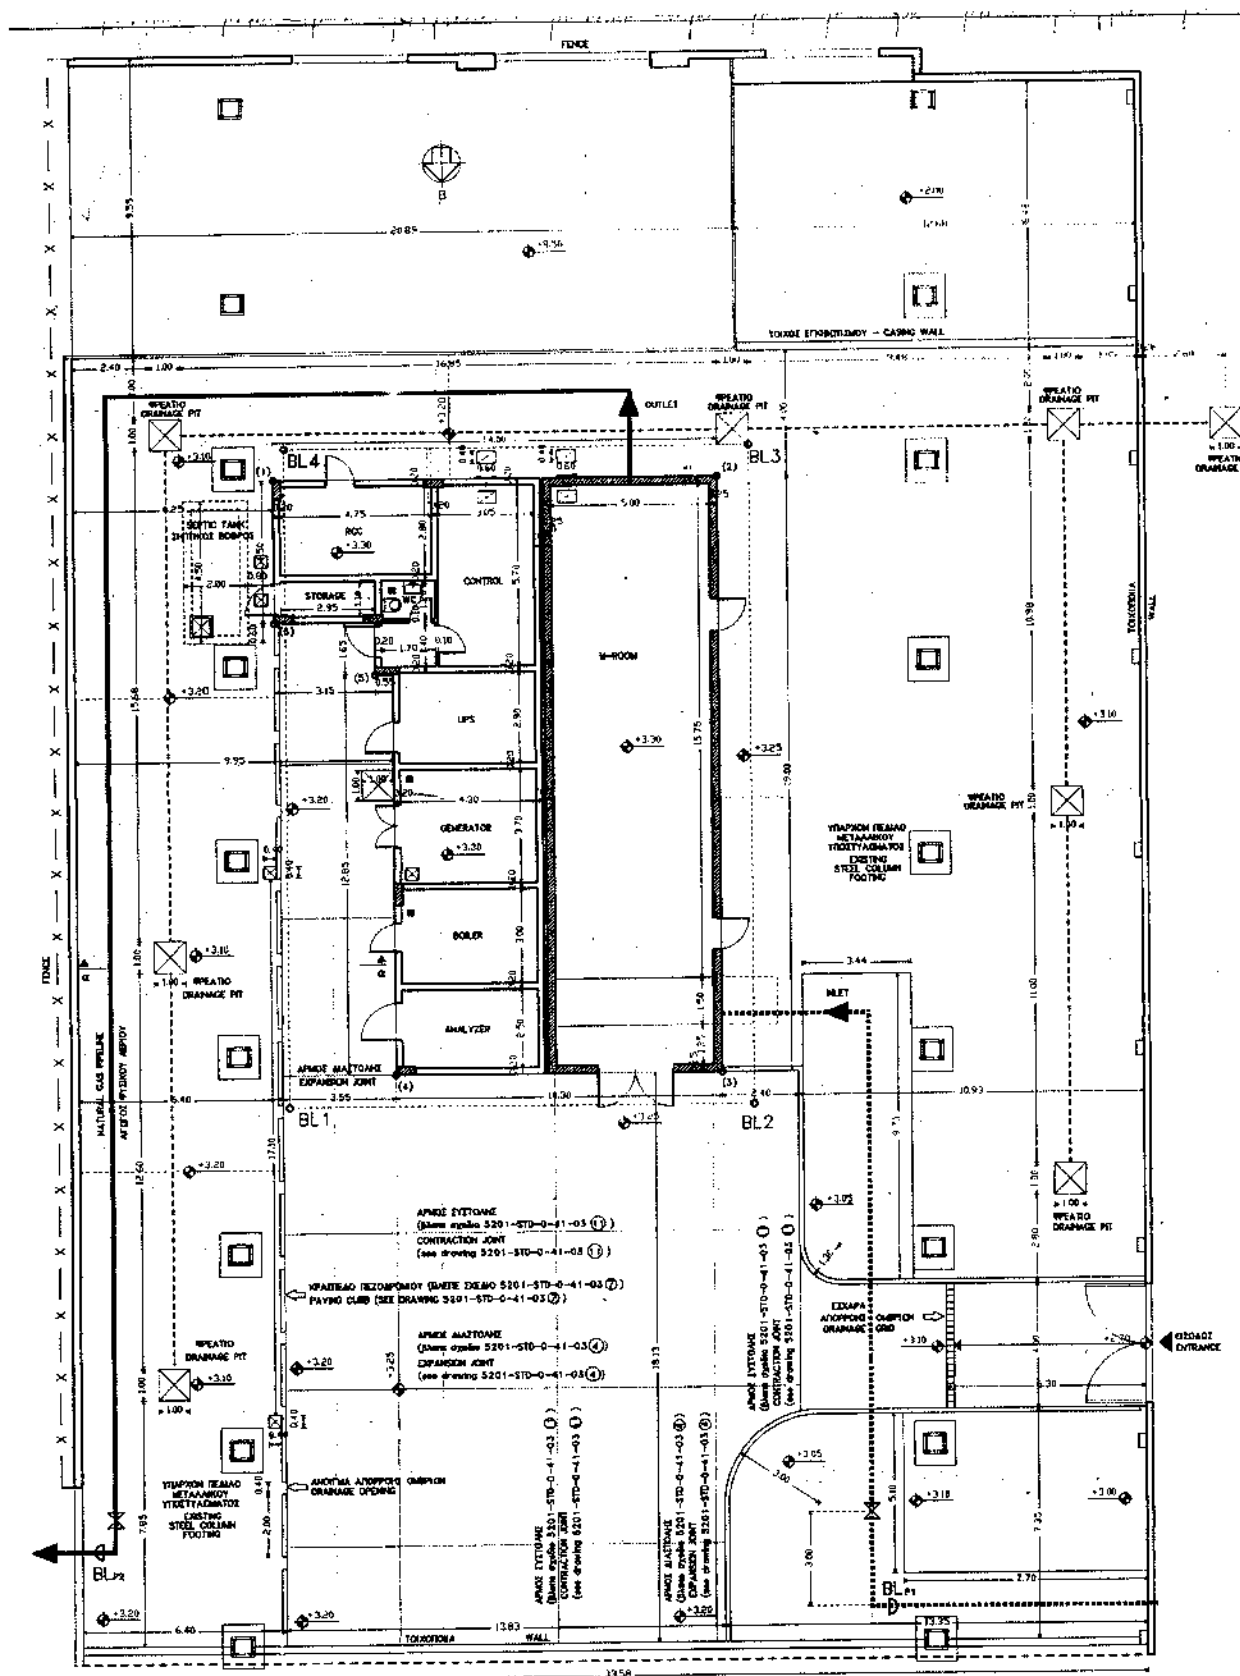


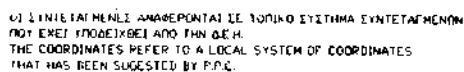

ΣΥΝΤΕΤΑΜΕΝΕΣ ΚΤΙΡΙΟΥ BUILDING'S COORDINATES		
ΧΡΟΝΟΣ POINT	X	Y
(1)	58.57	-15.05
(2)	58.57	- 1.05
(3)	77.57	- 1.05
(4)	77.57	-11.35
(5)	64.72	-11.90
(6)	63.07	-15.05

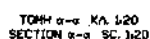

1	ISSUE AS BUILT	C.G.	I.C.
2	ISSUE FOR CONSTRUCTION COMMENTS INCORPORATED	C.G.	I.C.
3	ISSUE FOR CONSTRUCTION COMMENTS INCORPORATED	C.G.	I.C.
4	ISSUE FOR CONSTRUCTION	C.G.	I.C.
5	ISSUE FOR APPROVAL	C.G.	I.C.
DATE REC'D	APPROVED BY	DESIGNER'S SIGNATURE	CHECKED BY
ΔΗΜΟΣΙΑ ΕΠΙΧΕΙΡΗΣΗ ΑΕΡΙΟΥ D.E.P.A. S.A.		PMN DEPA/PLE	ASPROFOS S.A.
METERING, REGULATING, METERING & REGULATING STATIONS FOR THE NGTS ΕΤΑΞΗΜΟΙ ΜΕΤΡΗΣΗΣ, ΡΥΘΜΙΣΗΣ, ΜΕΤΡΗΣΗΣ ΚΑΙ ΡΥΘΜΙΣΗΣ ΓΙΑ ΤΗΝ ΜΕΤΑΦΟΡΑ ΤΟΥ ΦΥΣΙΚΟΥ ΑΕΡΙΟΥ			
	Aktor - Instramet		ENGINEER'S SIGNATURE FOR CONSTRUCTION
16, FULHAM RD-172 SS Athens - GREECE ☎ +301 884312 FAX+301 581289/+301 6015794		DATE ISSUED	REVISED DATE
U=STATION - PPC KERATSINI GENERAL LAYOUT PLAN U=STATION - AEP KIPATZINI EXHAUST TECHNIQUE DETAILS		PROJECT NO.	REVISED NO.
		ISSUED DATE	REVISED DATE
5201 - 309 - 1 - 418 - 01		SCALE	1:100.20
		SHEET NO.	1 OF 1
		TITLE	METERING, REGULATING, METERING & REGULATING STATIONS FOR THE NGTS

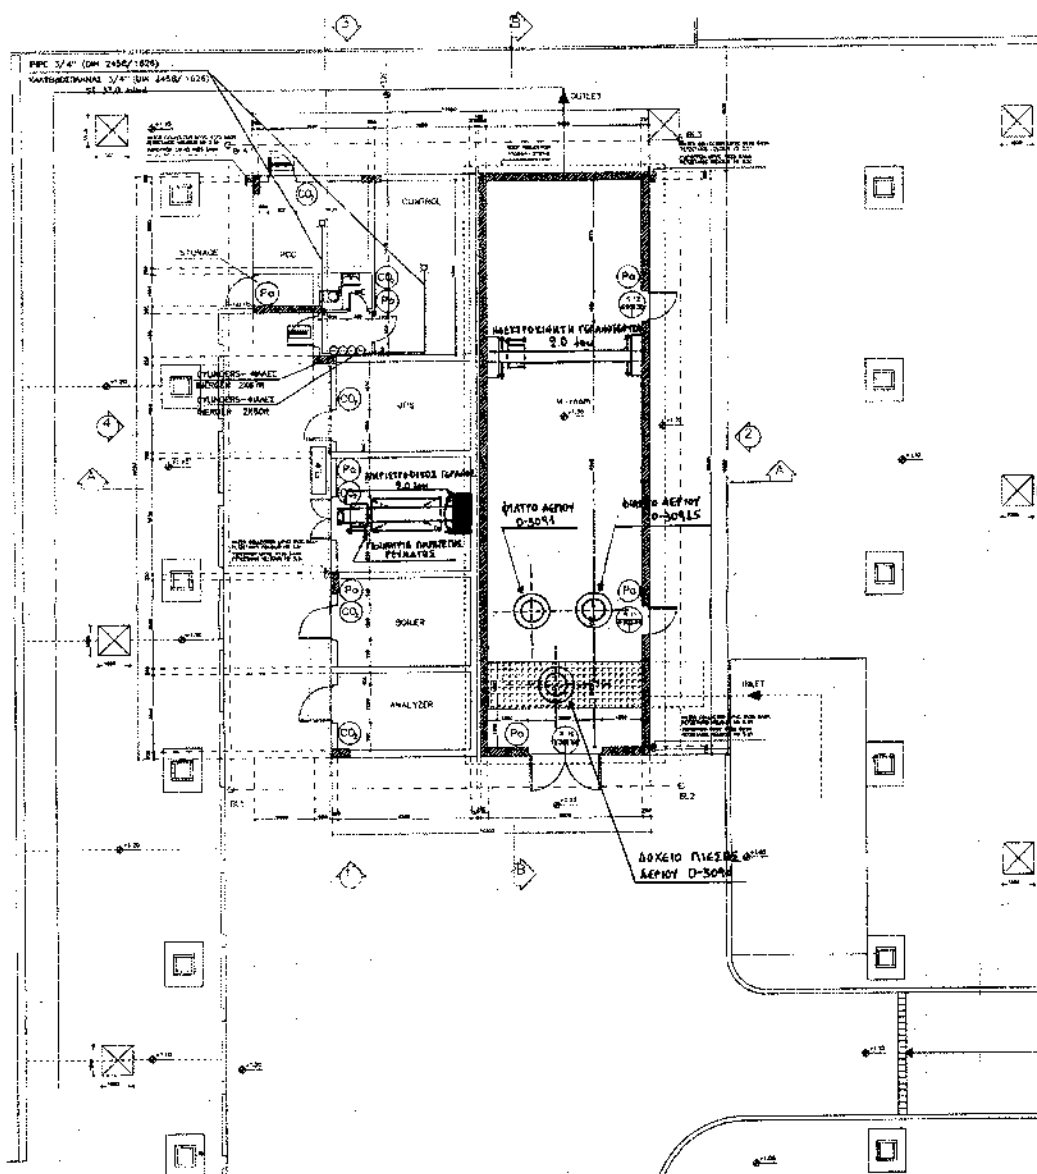

INERGEN	WEATHER PROOF SIGNALING LAMP FOR INERGEN ACTIVATION ΠΟΤΗΤΗ ΕΠΙΤΡΑΧΗ ΣΗΜΑΝΣΗΣ ΠΟΡΕΥΣΗΣ INERGEN ΕΠΙΤΡΑΧΗ
PO	PORTABLE POWDER EXTINGUISHER 5 kg ΠΡΟΒΕΒΛΗΤΗΡΙΑΣ ΞΗΡΑΣ ΚΟΝΙΟΣ 5 kg
CO	PORTABLE CO ₂ EXTINGUISHER 5 kg ΠΡΟΒΕΒΛΗΤΗΡΙΑΣ CO ₂ 5 kg
IR	INERGEN NOZZLE TYPE IRD 1/2" DIN 2999 ΕΓΚΛΩΜ ΠΟΡΕΥΣΗΣ INERGEN ΤΥΠΟΥ IRD 1/2" ΔΙΝ 2999
HF	FIRE FIGHTING CABLE HOUSING HOSE AND NOZZLE DIA 19 mm ΠΡΟΒΕΒΛΗΤΗΡΙΑΣ ΣΩΛΗΝΑ ΜΕ ΕΛΑΣΤΙΚΟ ΙΣΤΑΝΑ ΚΑΙ ΑΠΟΚΡΟΤΗΤΟ ΔΙΑΜΕΤΡΟΥ 19 mm

ΣΤΑΘΜΟΣ ΜΕΤΡΗΣΗΣ ΜΑΘΗ ΚΕΡΑΤΕΙΝΙΟΥ UNIT No. U-1000

ΚΑΤΑΛΟΓΟΣ ΜΗΧΑΝΟΛΟΓΙΚΟΥ ΕΞΟΠΛΙΣΜΟΥ

ΠΕΡΙΓΡΑΦΗ ΑΙΘΟΥΣΑ ΔΕΙΜΝΤΩΝ	ΚΥΡΙΑ	ΕΠΕΞΑΡΙΧΗ	ΣΥΝΟΛΟ
ΛΕΒΗΤΕΣ			
M-3091 : Αέθροιο / Κασοτήρας : 24000 KCal/Hr			
ΗΛΕΚΤΡΟΚΙΝΗΤΑ ΜΗΧΑΝΗΜΑΤΑ			
Κυκλοφορητής Ζεστού Νερού 5 mW.	0.035		0.035
ΣΥΝΟΛΟ :	0.035		0.035
ΑΙΘΟΥΣΑ ΜΕΤΡΙΩΝ			
ΔΟΧΕΙΑ ΠΙΝΕΤΩΣ			
O-3091 : Φίλτρο Αερίου - 1158 Lit (40 Bar)			
O-3091 : Φίλτρο Αερίου - 1158 Lit (40 Bar)			
O-3094 : Σφύζιο Πλυνμού Αερίου - 40,0 Lit (40 Bar)			
ΗΛΕΚΤΡΟΚΙΝΗΤΑ ΜΗΧΑΝΗΜΑΤΑ			
I : Μηχανισμός Γρανοποίησης 2,0 ton.	1.98		1.98
ΣΥΝΟΛΟ :	1.98		1.98
ΑΙΘΟΥΣΑ ΓΕΝΝΗΣΗΣ ΠΑΡΑΓΩΓΗΣ ΠΥΜΑΤΟΣ			
ΝΤΑΖΕΛΟΚΙΝΗΤΑ ΜΗΧΑΝΗΜΑΤΑ			
Mits Γαλβανιστή Εκταμίωσης Αλυσίδας καρταφύγιού ρόλωνας 64 KW/448W	64.3		64.3
ΔΕΣΜΕΝΗ ΚΑΥΣΙΜΩΝ			
Αελαγωγός τσιμεντοβόλ (1) 20000 λίτρα x 1 m			
ΗΛΕΚΤΡΟΚΙΝΗΤΑ ΜΗΧΑΝΗΜΑΤΑ			
Κύρια ηλεκτροκίνητος Περιορισμός Γρανάζι ΜΟΝΟΚΑΙ : 2,0 ton	2.8		2.8
ΣΥΝΟΛΟ :	2.8		2.8
ΓΕΝΙΚΟ ΣΥΝΟΛΟ :	9.815		9.815
ΣΥΝΟΛΙΚΗ ΕΓΚΑΤΕΣΤΗΜΕΝΗ ΚΙΝΗΤΗΡΙΑ ΔΥΣΕ			
ΘΕΡΜΙΚΗ ΔΥΣΕ		ΘΕΡΜΙΚΗ ΔΥΣΕ KCal/Hr	
ΚΥΡΙΑ	ΕΠΕΞΑΡΙΧΗ	ΣΥΝΟΛΟ	
ΣΥΝΟΛΙΚΗ ΕΓΚΑΤΕΣΤΗΜΕΝΗ ΘΕΡΜΙΚΗ ΔΥΣΕ	24000		24000

Ο Αρκετός
ΙΑΝΝ. Β. ΠΙΠΤΑΝΙ
ΕΛΛΗΝΙΚΟΣ ΠΡΑΝΤΙΣΤΟΣ
ΕΛΛΗΝΙΚΟΣ ΜΗΧΑΝΙΚΟΣ
Α.Μ. Τ.Ε.Ε.: 10289
ΕΠΙΣΤΗ. 18 - ΑΘΗΝΑ - 115 94

ΔΙΑΒΑΣΤΕ!

ENTRANCE
CITY LOT

BUILDING AREA 208.05 m2
EMBARKMENT 208.05 m2

[illegible]

